
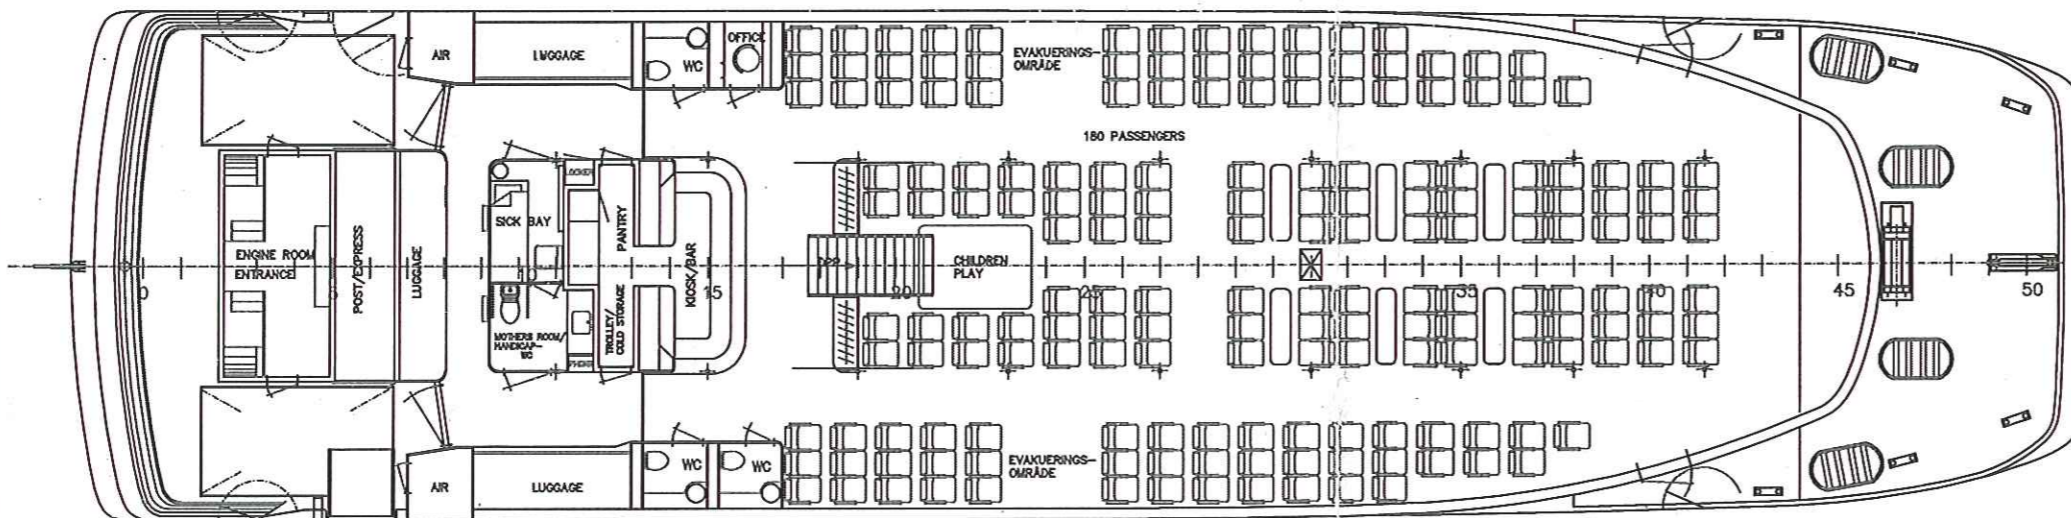
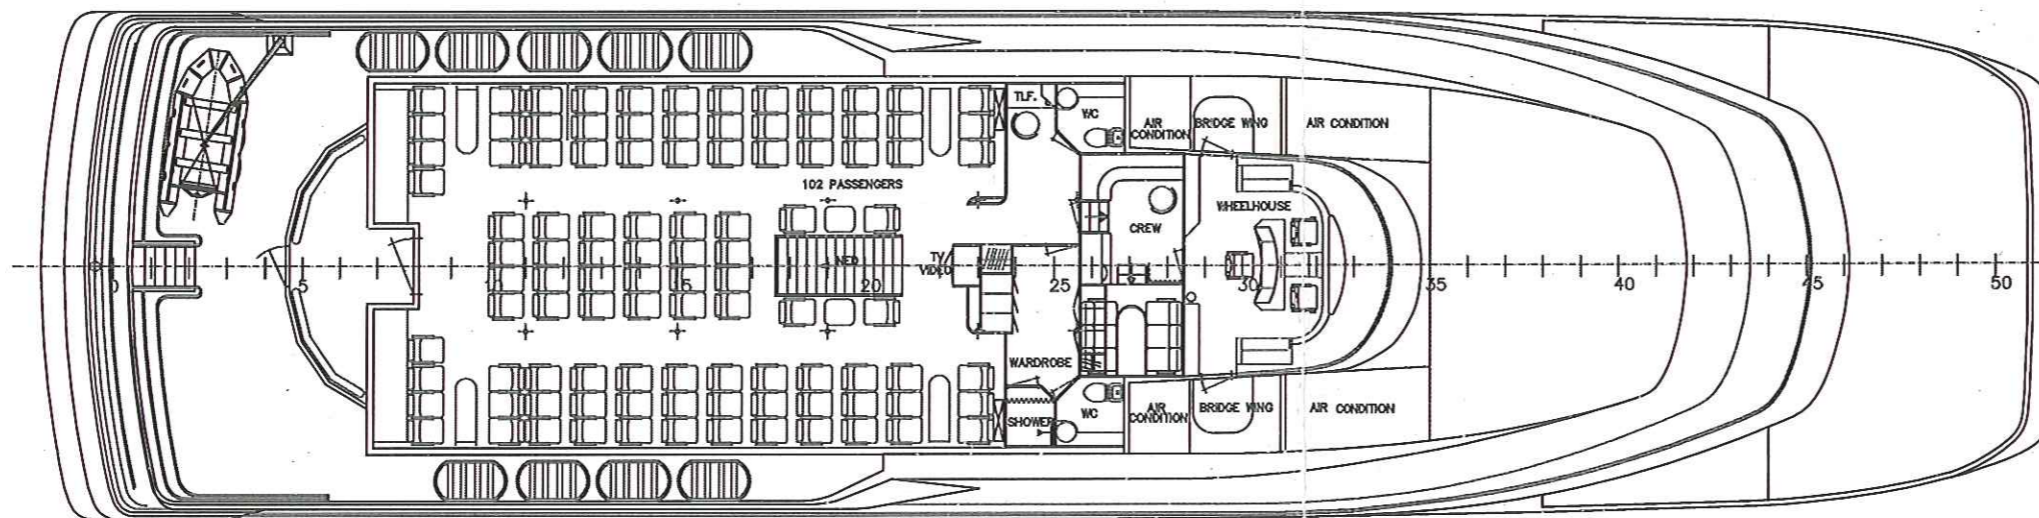


Klasse DNV *1A1 Light craft catamaran E0,R25.

HOVEDDIMENSJONER

Lengde o.a. 41.00 m
 Største bredde 10.10 m
 Dybde i riss til hoveddk. 3,97 m
 Dybde til lastemerke 1,46 m
 Tonnasje i BRT 100
 Største passasjerantall 282

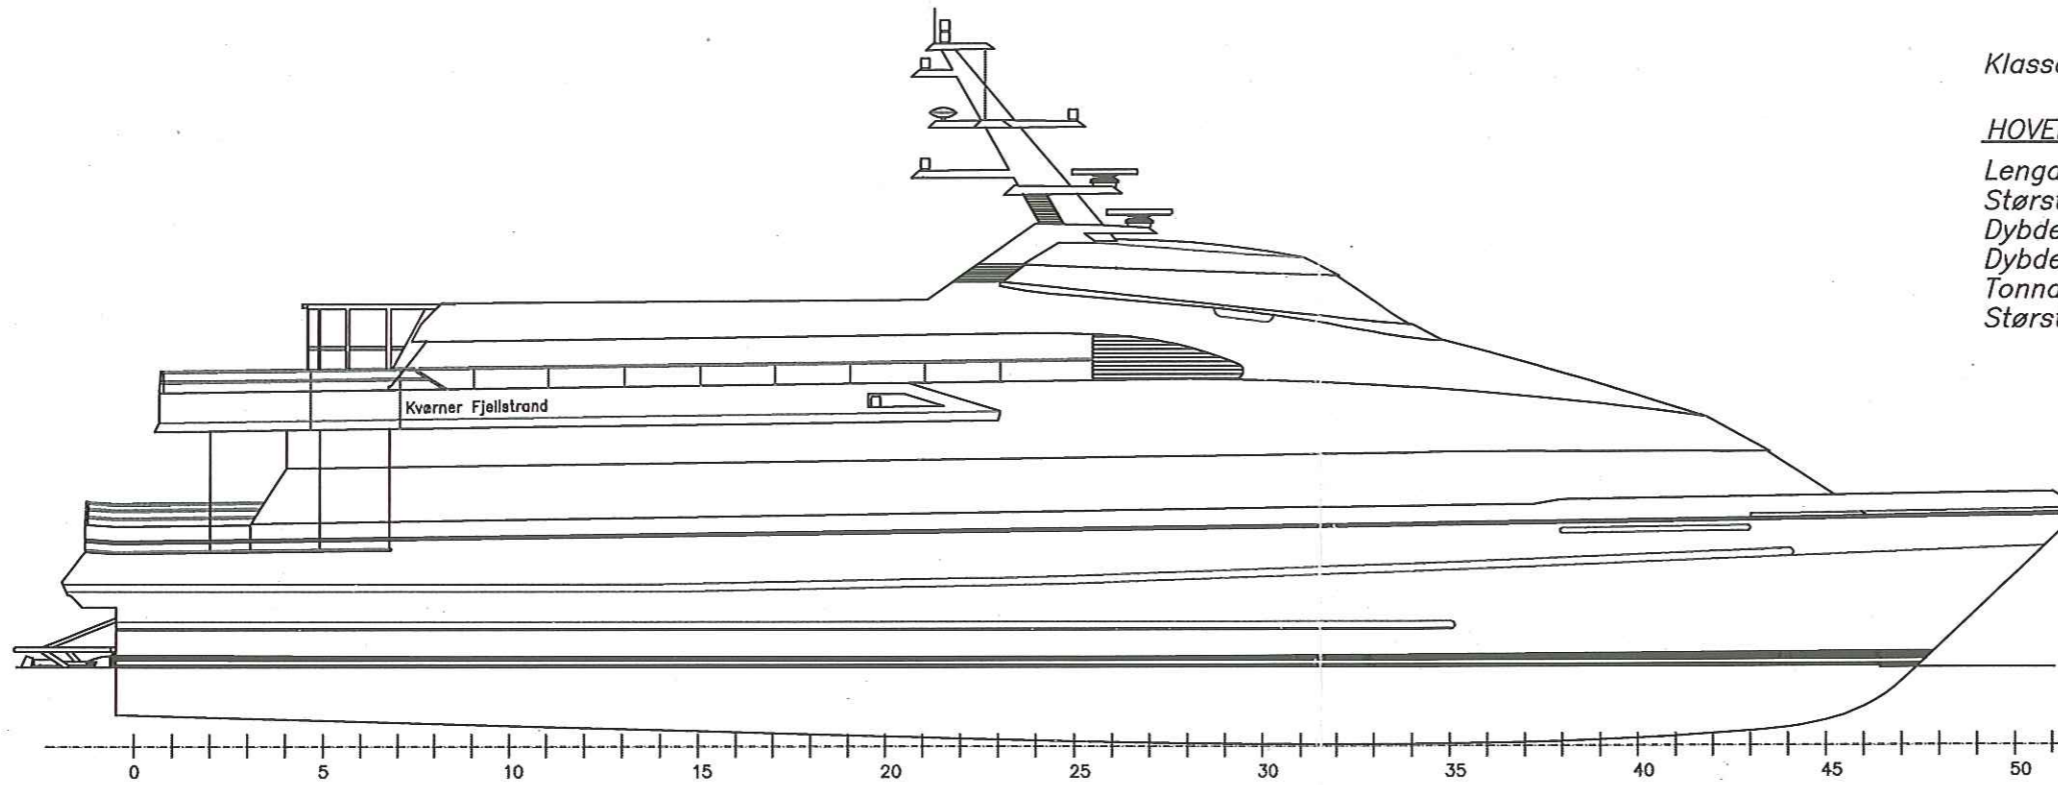

18.04.01	Akterkant øvre salong Innteget "as built"	O.H.
18.03.01	Nye evakueringszoner Innteget, div. endringer Innredning	O.H.
13.02.01	Aktre del av ø. salong og sillegruppe nedre salong endre.	O.H.
21.10.99	Endre Innredn. i øvre salong til "as built"	O.H.
Dato Forandring		Sign.

Dato 22.09.87	Konstr./Tegnet Kværner/Fjellstr.	Trosset Godkjent	Målestokk 1:100	FYLKESBAATANE I SØG OG FJORDANE
Kontroll	Stand.kontroll	Godkjent		
GENERALARRANGEMENT M/S "KOMMANDØREN"				Entenning for: Entest av: 2610
Henviende:		Beregning:		